


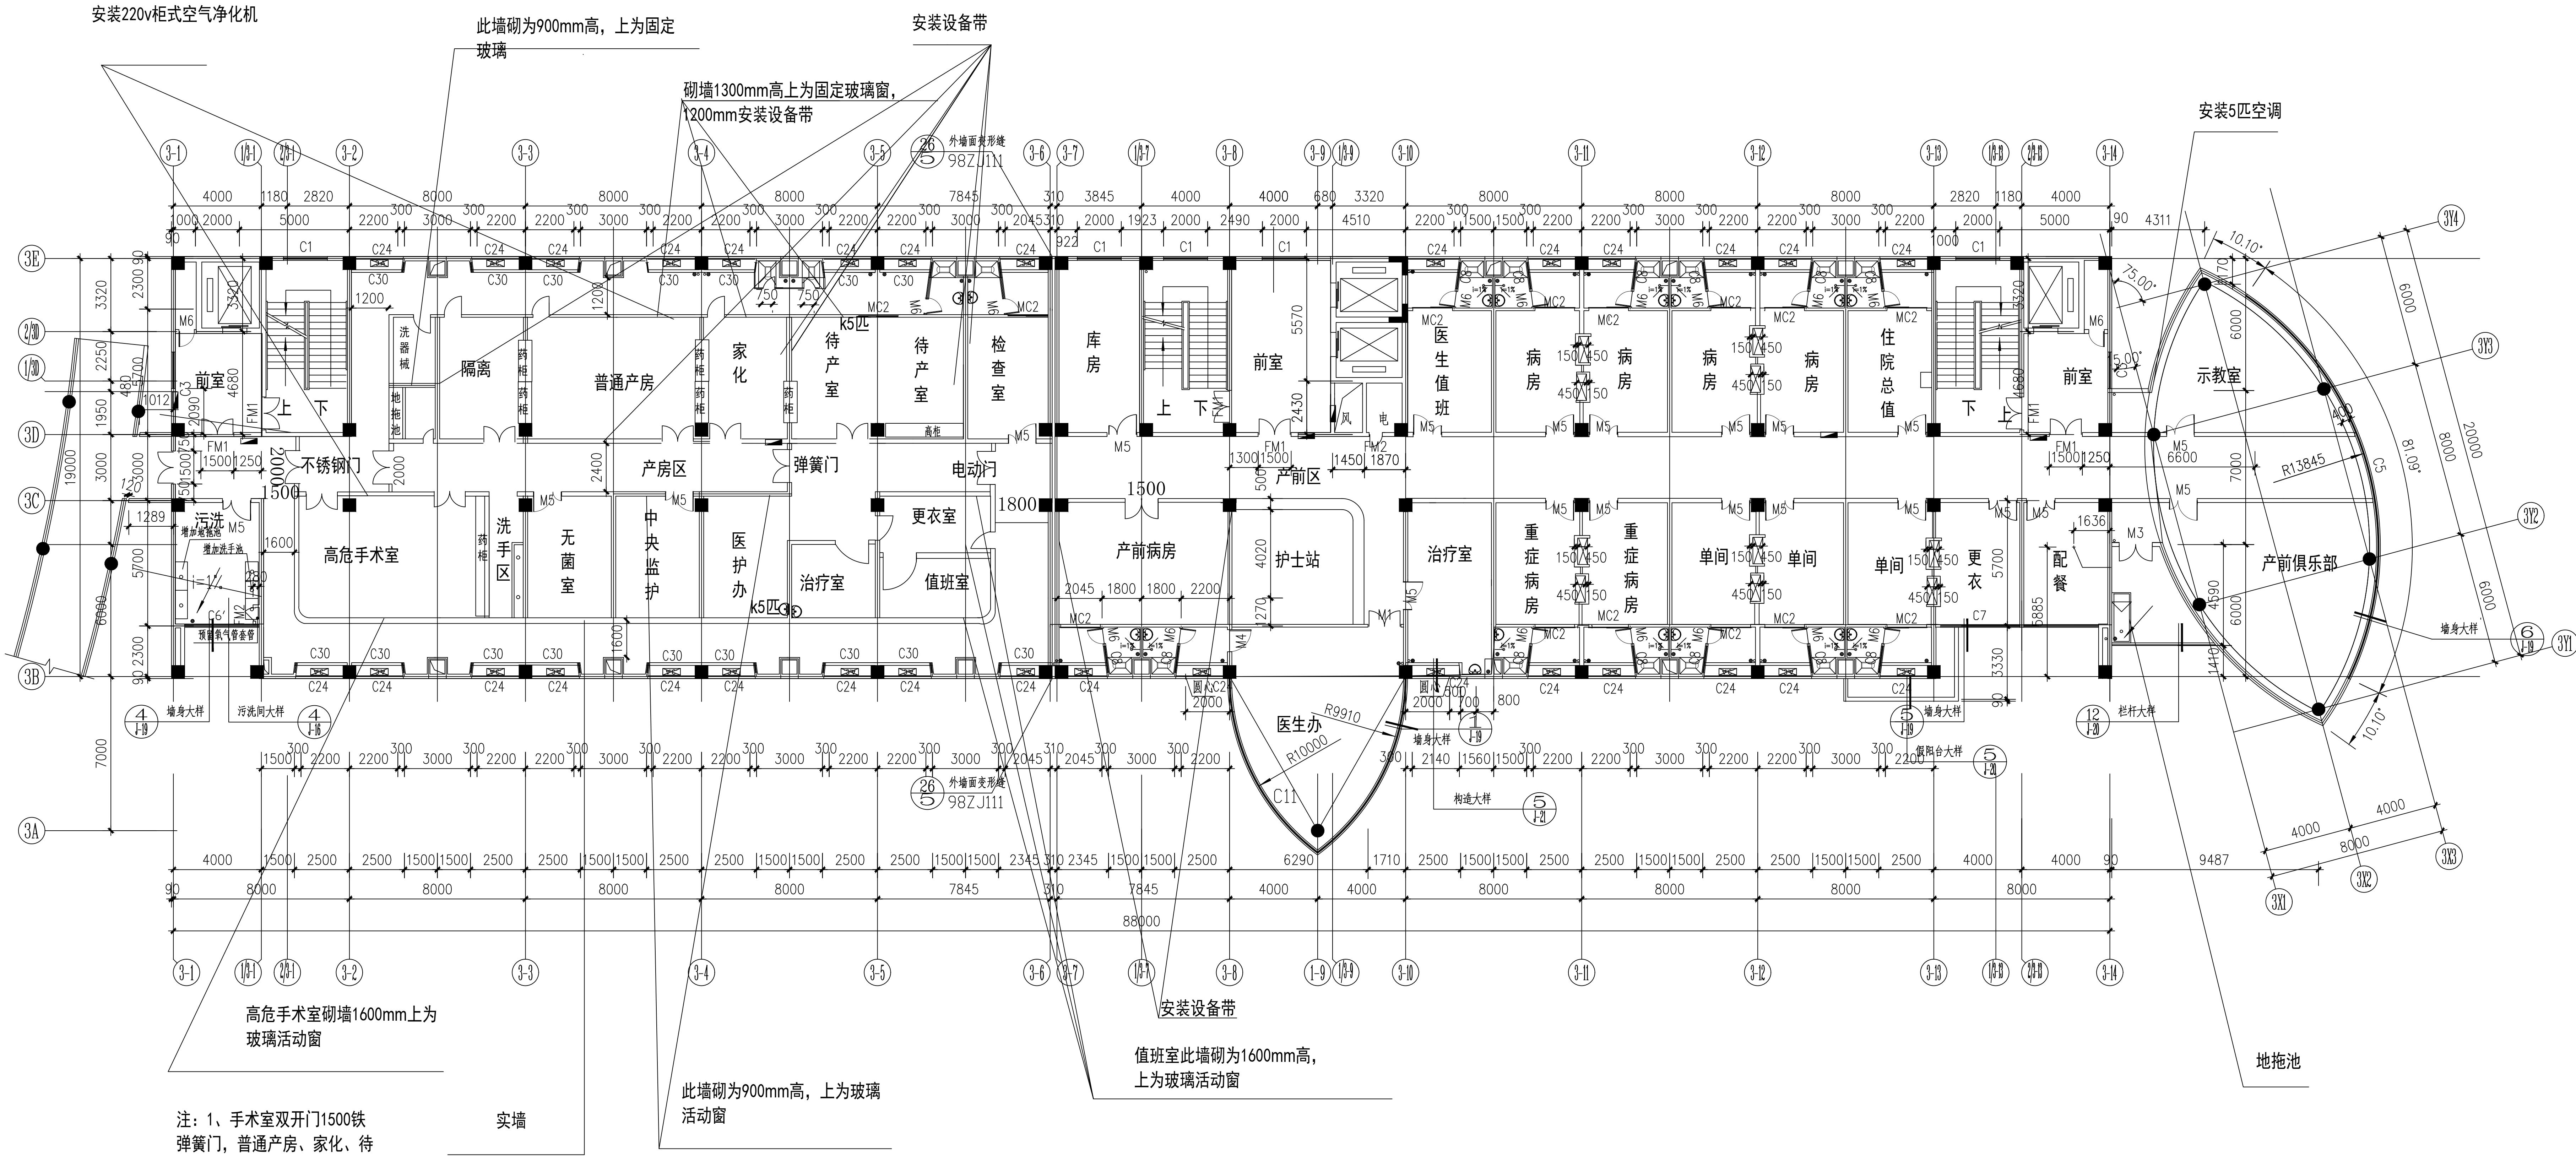


- 注：1、手术室双开门1500铁弹簧门，普通产房、家化、待产室、隔离室1500木弹簧门，
- 2、单开门全部900，厕所除外
- 3、高危手术室、普通产房，家化室安装天花，高危手术室、普通产房安装5匹天花空调，家化室安装2匹天花空调，待产室、医护办安装5匹空调柜机，其他按原来不变。
- 4、高危手术室安装无影灯，无菌室、检查室安装2支紫外灯，治疗室安装1支紫外灯。
- 5、五层除30~3E×3~10~3-13轴段病房不吊天花，其余所有走廊通道均吊600×600铝构天花吊顶
- 6、通道走廊、科室变更粘贴200×300白色上元瓷片，高度1500mm
- 7、开水间、治疗室、污洗间粘贴200×300上元瓷片到顶
- 8、污洗间：增加地拖池一个、洗手池一个
- 9、增加C30窗共16个：2150×1550
- 10、电梯大堂：墙面及地面粘贴抛光砖600×600到顶
- 11、走廊墙面：粘贴1.32米高抛光砖600×600

3号住院楼五层产前三区平面图

本层建筑面积：1792 m²

1:150


设计			中华人民共和国广东省轻纺建筑设计院					
审定			轻纺甲级、建筑甲级：190104-sj 电力乙级：A244006414					
审查								
项目负责人			从化市中心医院					
专业负责人			从化市中心医院新院-3#住院楼					
审核	许汝松	比例	1:150		设计专业		建筑	
校核	陈欣	微缩			从化市中心医院新院-3#住院楼		版别	
设计	戴存华	阶段	竣工图		3号住院楼			
制图		日期	2010年		五层平面图			J-5
		日期	12月3日					

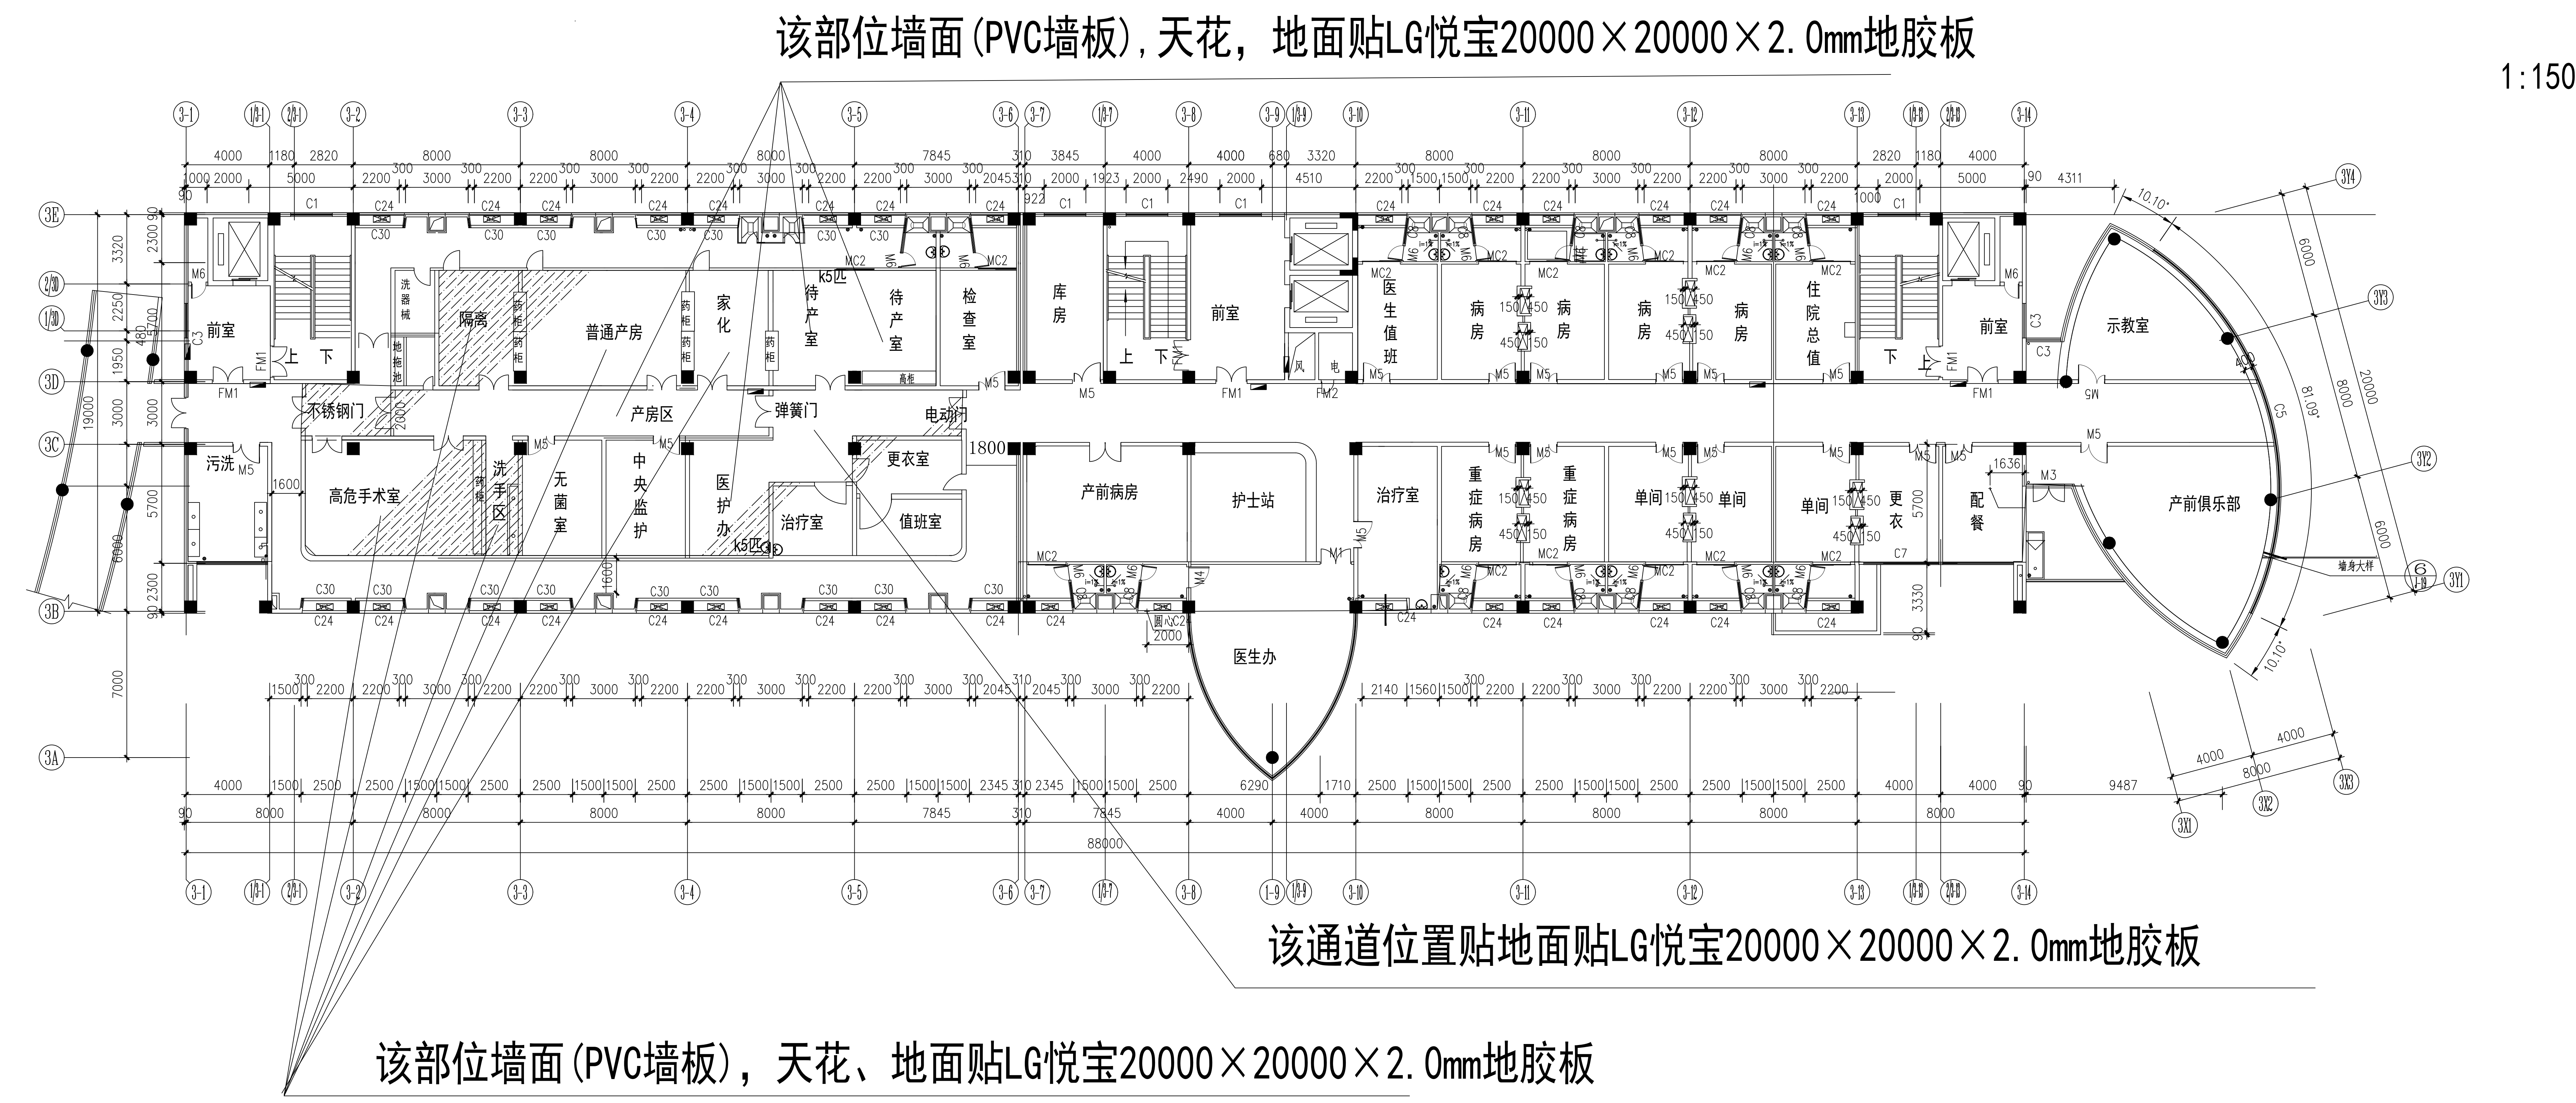

说明: 1、其余未标注地面均贴500×500耐磨砖
2、电梯前室 (共: 3个) 墙面贴600×600抛光砖到顶
地面均贴600×600抛光砖

3号住院楼五层贴地胶板平面图 本层建筑面积: 1792 m²

技 术			AD	中华人民共和国广东省轻纺建筑设计院			
审 定				轻纺甲级、建筑甲级 : 190104-sj 电力乙级 : A244006414			
审 查				从化市中心医院			
项目负责人				从化市中心医院新院-3#住院楼			
专业负责人			比 例	1:150	设计专业	建 筑	
审 核	许汝松		做 图		版 别		
校 核	陈 欣		阶 段	施工图	3号住院楼 五层贴地胶板平面图		
设 计	戴存华		日 期	2010年 7月19日			
制 图					J-5		

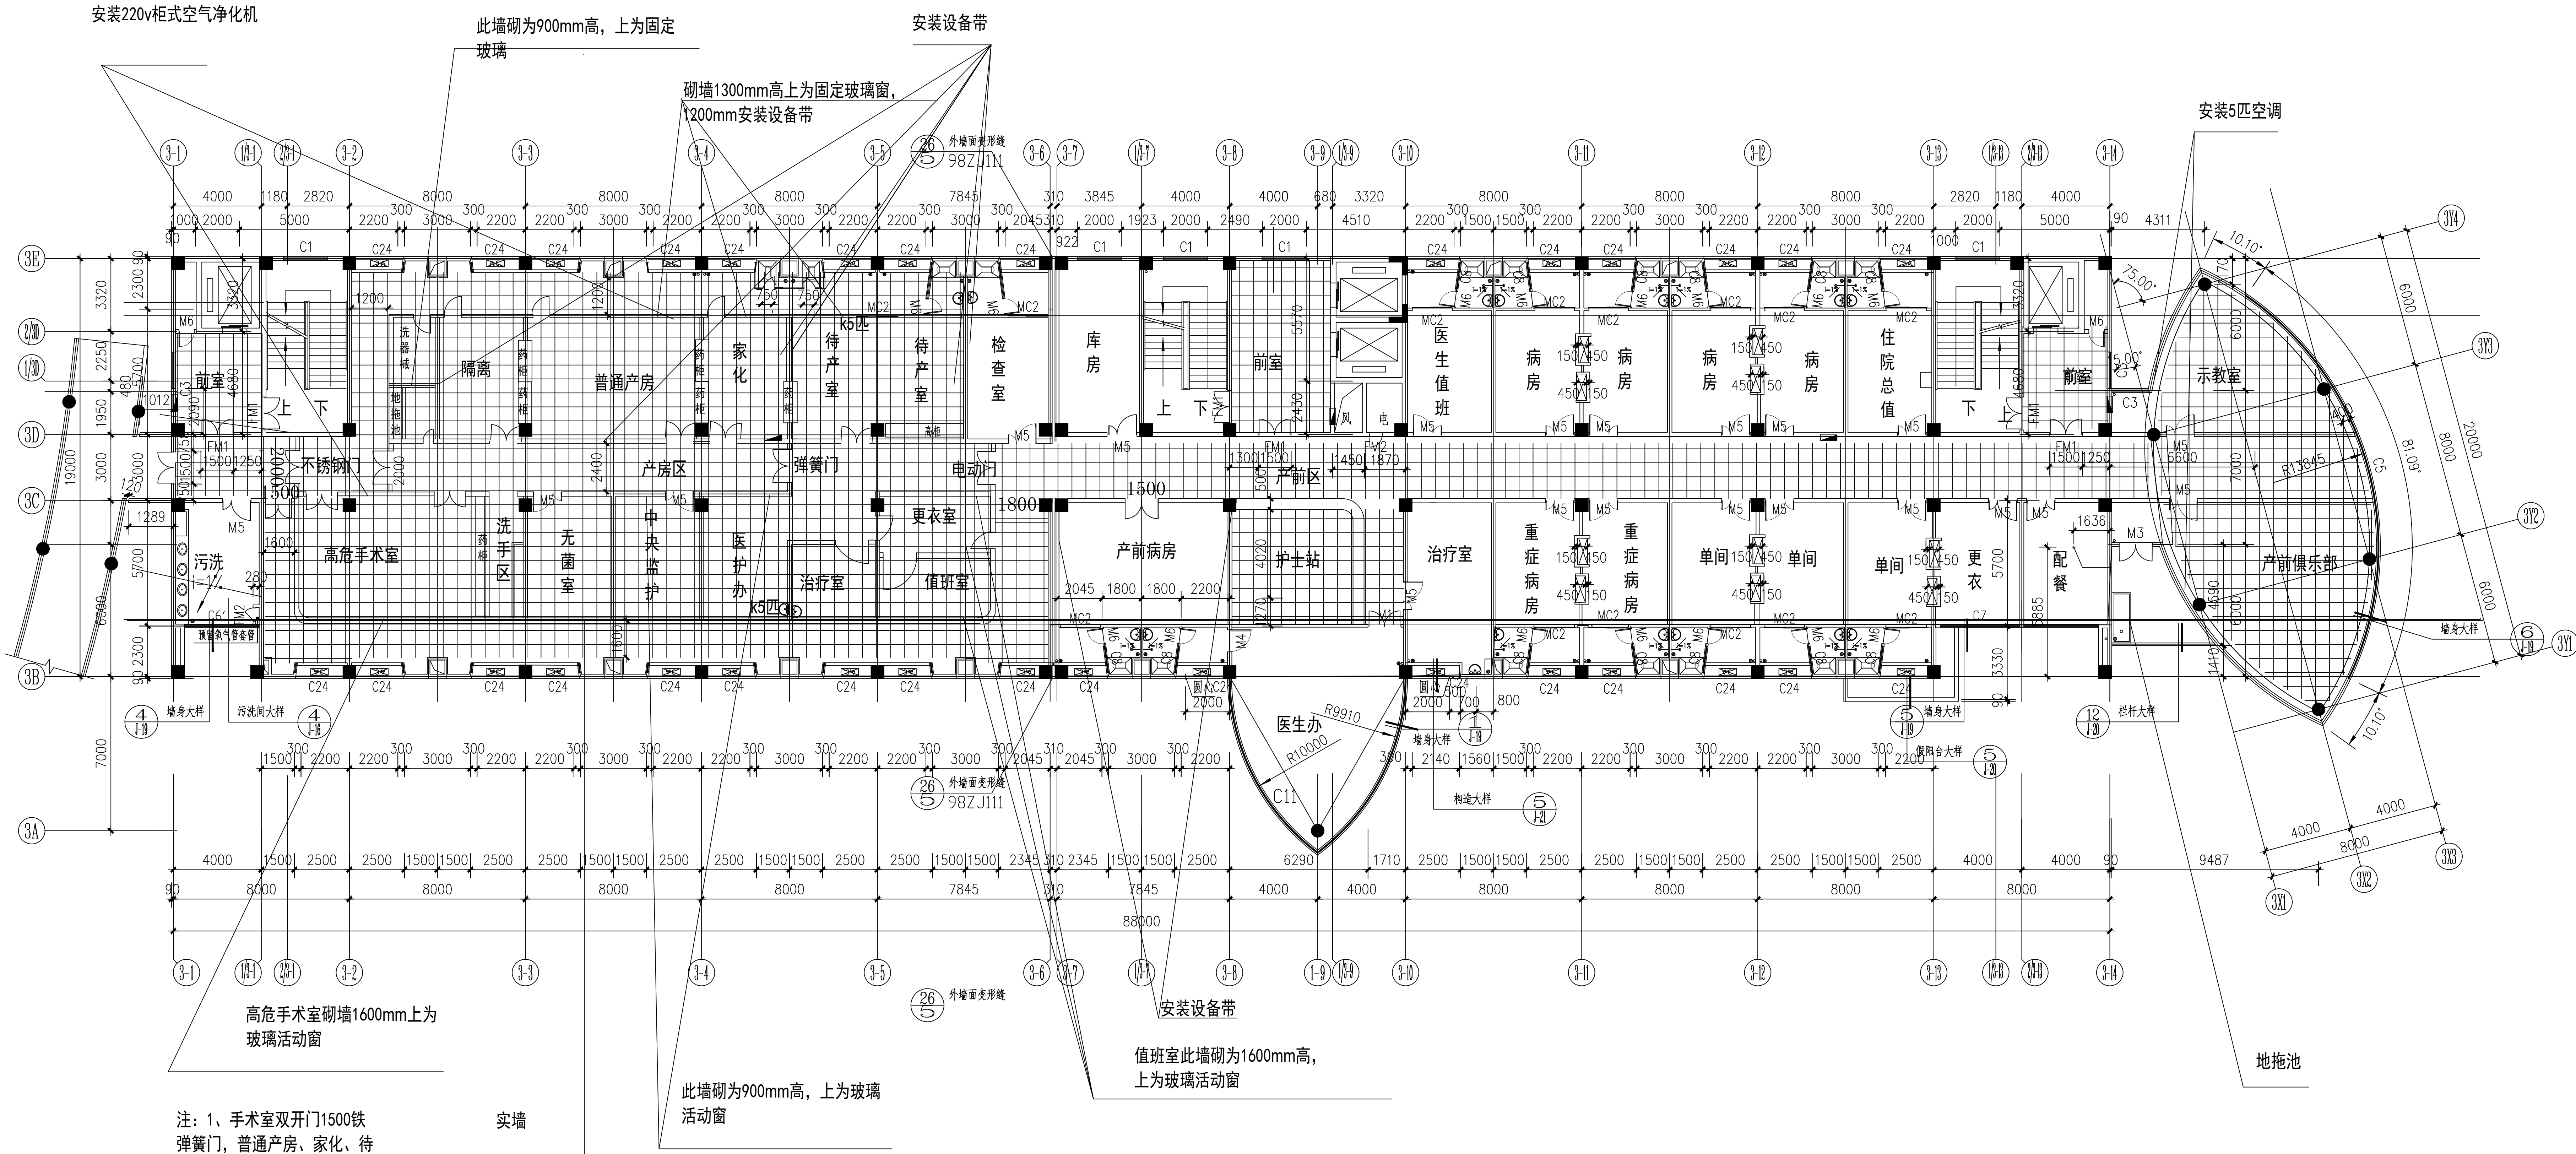

3号住院楼五层产前期(增加吊天花)平面图

本层建筑面积: 1792 m²


总 统				中华人民共和国广东省轻纺建筑设计院				
审 定				轻纺甲级、建筑甲级：190104-sj 电力乙级：A244006414				
审 查								
项目负责人								
专业负责人								
审 核	许汝松		比 例	1:150	从化市中心医院		设计专业	建 筑
校 核	陈 欣		阶 段		从化市中心医院新院-3#住院楼		版 别	
设 计	戴存华		图 名	施工图	3号住院楼		J-5	
制 图			日 期	2010	五层吊天花平面图			
			日 期	7月19日				


批准			中华人民共和国广东省轻纺建筑设计院					
审定			轻纺甲级、建筑甲级：190104-sj 电力乙级：A244006414					
审查								
项目负责人								
专业负责人		比例	1:150	从化市人民医院		设计专业	给排水	
审核	陈钢	微部		从化市人民医院新院-3#住院楼		版	别	01
制图								

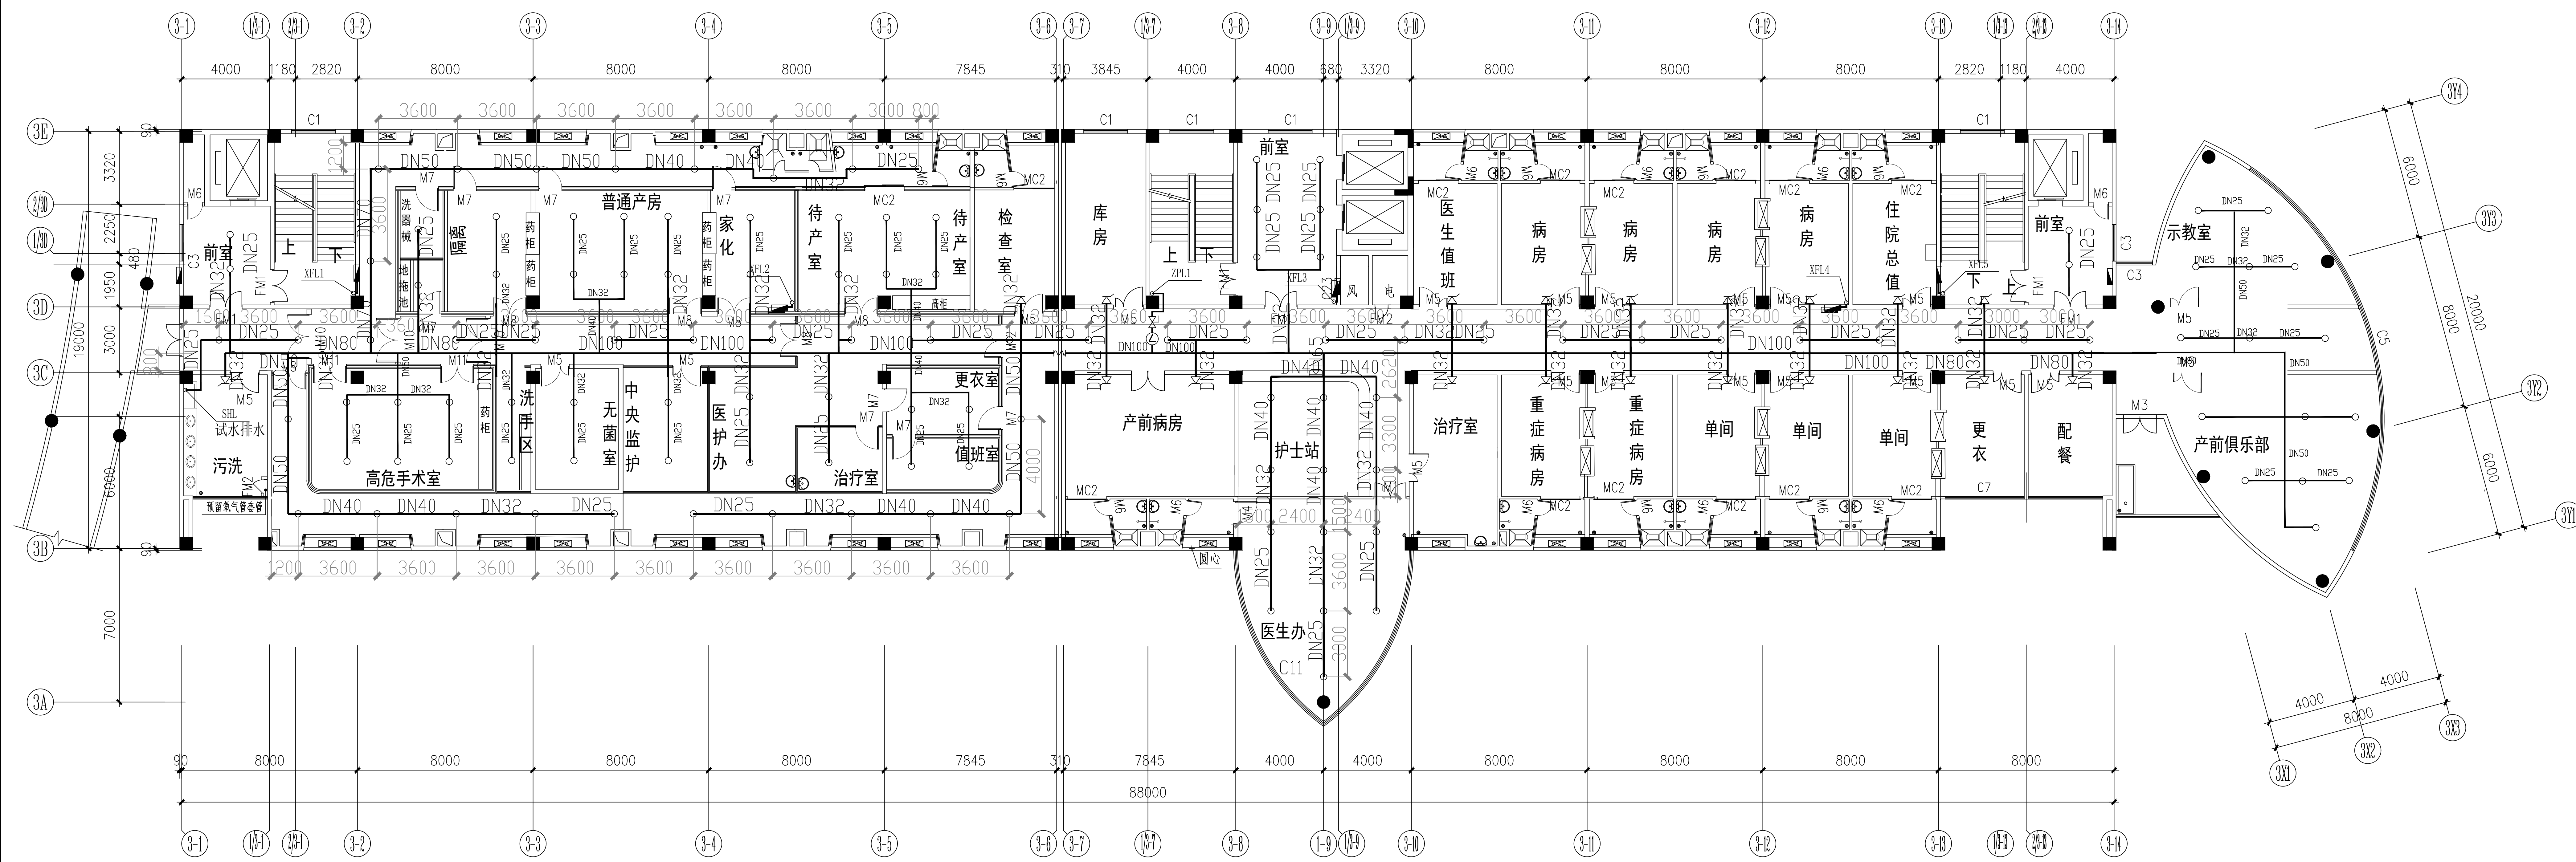

3号住院楼五层产前区消防水修改平面图 1:150

批准		 中华人民共和国广东省轻纺建筑设计院 轻纺甲级、建筑甲级：190104-sj 电力乙级：A244006414
审定		
审查		
项目负责人		
专业负责人		
审核	陈钢	
校核	张勇	从化中心医院 设计专业 给排水
设计	郑立	从化中心医院新院-3#住院楼 版 别 01
制图		阶段 竣工图 日期 2010年 日期 12月03日 3?????????? ?????????? S-18?2

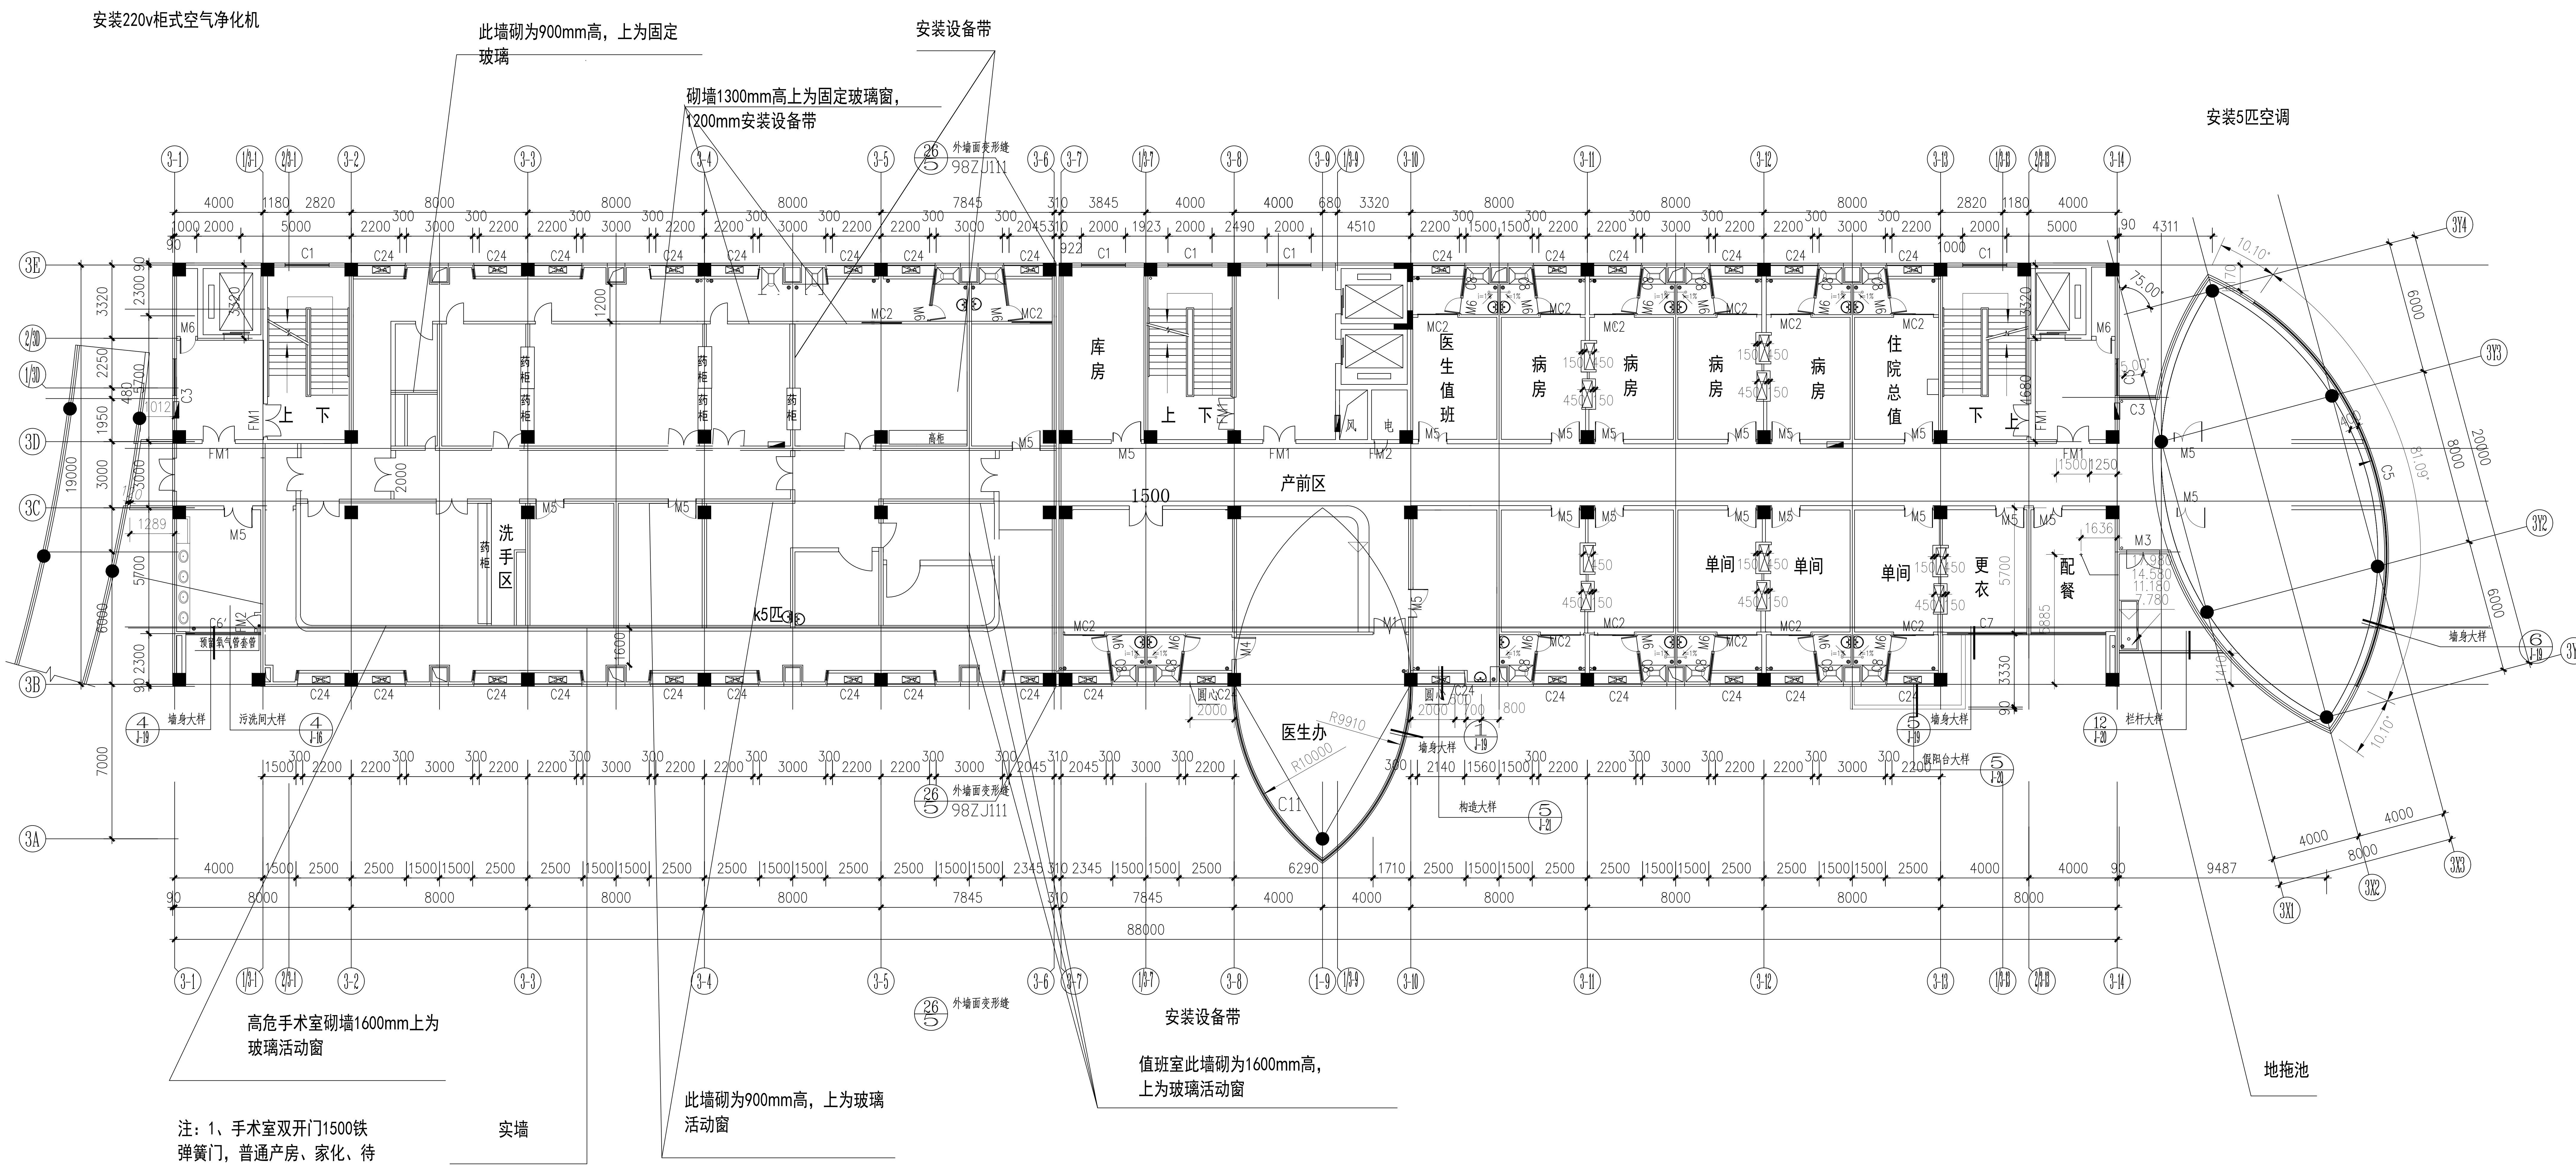

注：1、手术室双开门1500铁弹簧门，普通产房、家化、待产室、隔离室1500木弹簧门，
2、单开门全部900，厕所除外
3、高危手术室、普通产房，家化室安装天花，高危手术室、普通产房安装5匹天花空调，家化室安装2匹天花空调，待产室、医护办安装5匹空调柜机，其他按原来不变。
4、高危手术室安装无影灯，无菌室、检查室安装2支紫外线灯，治疗室安装1支紫外线灯。
5、五层除3D~3E×3-10~3-13轴段病房不吊天花，其余所有走廊通道均吊600×600铝构天花吊顶
6、通道走廊、科室变更粘贴200×300白色上元瓷片，高度1500mm
7、开水间、治疗室、污洗间粘贴200×300上元瓷片到顶

图例：


3×40W光盘盘

吸顶灯

3号住院楼五层产前区天花灯位平面图

本层建筑面积：1792 m²


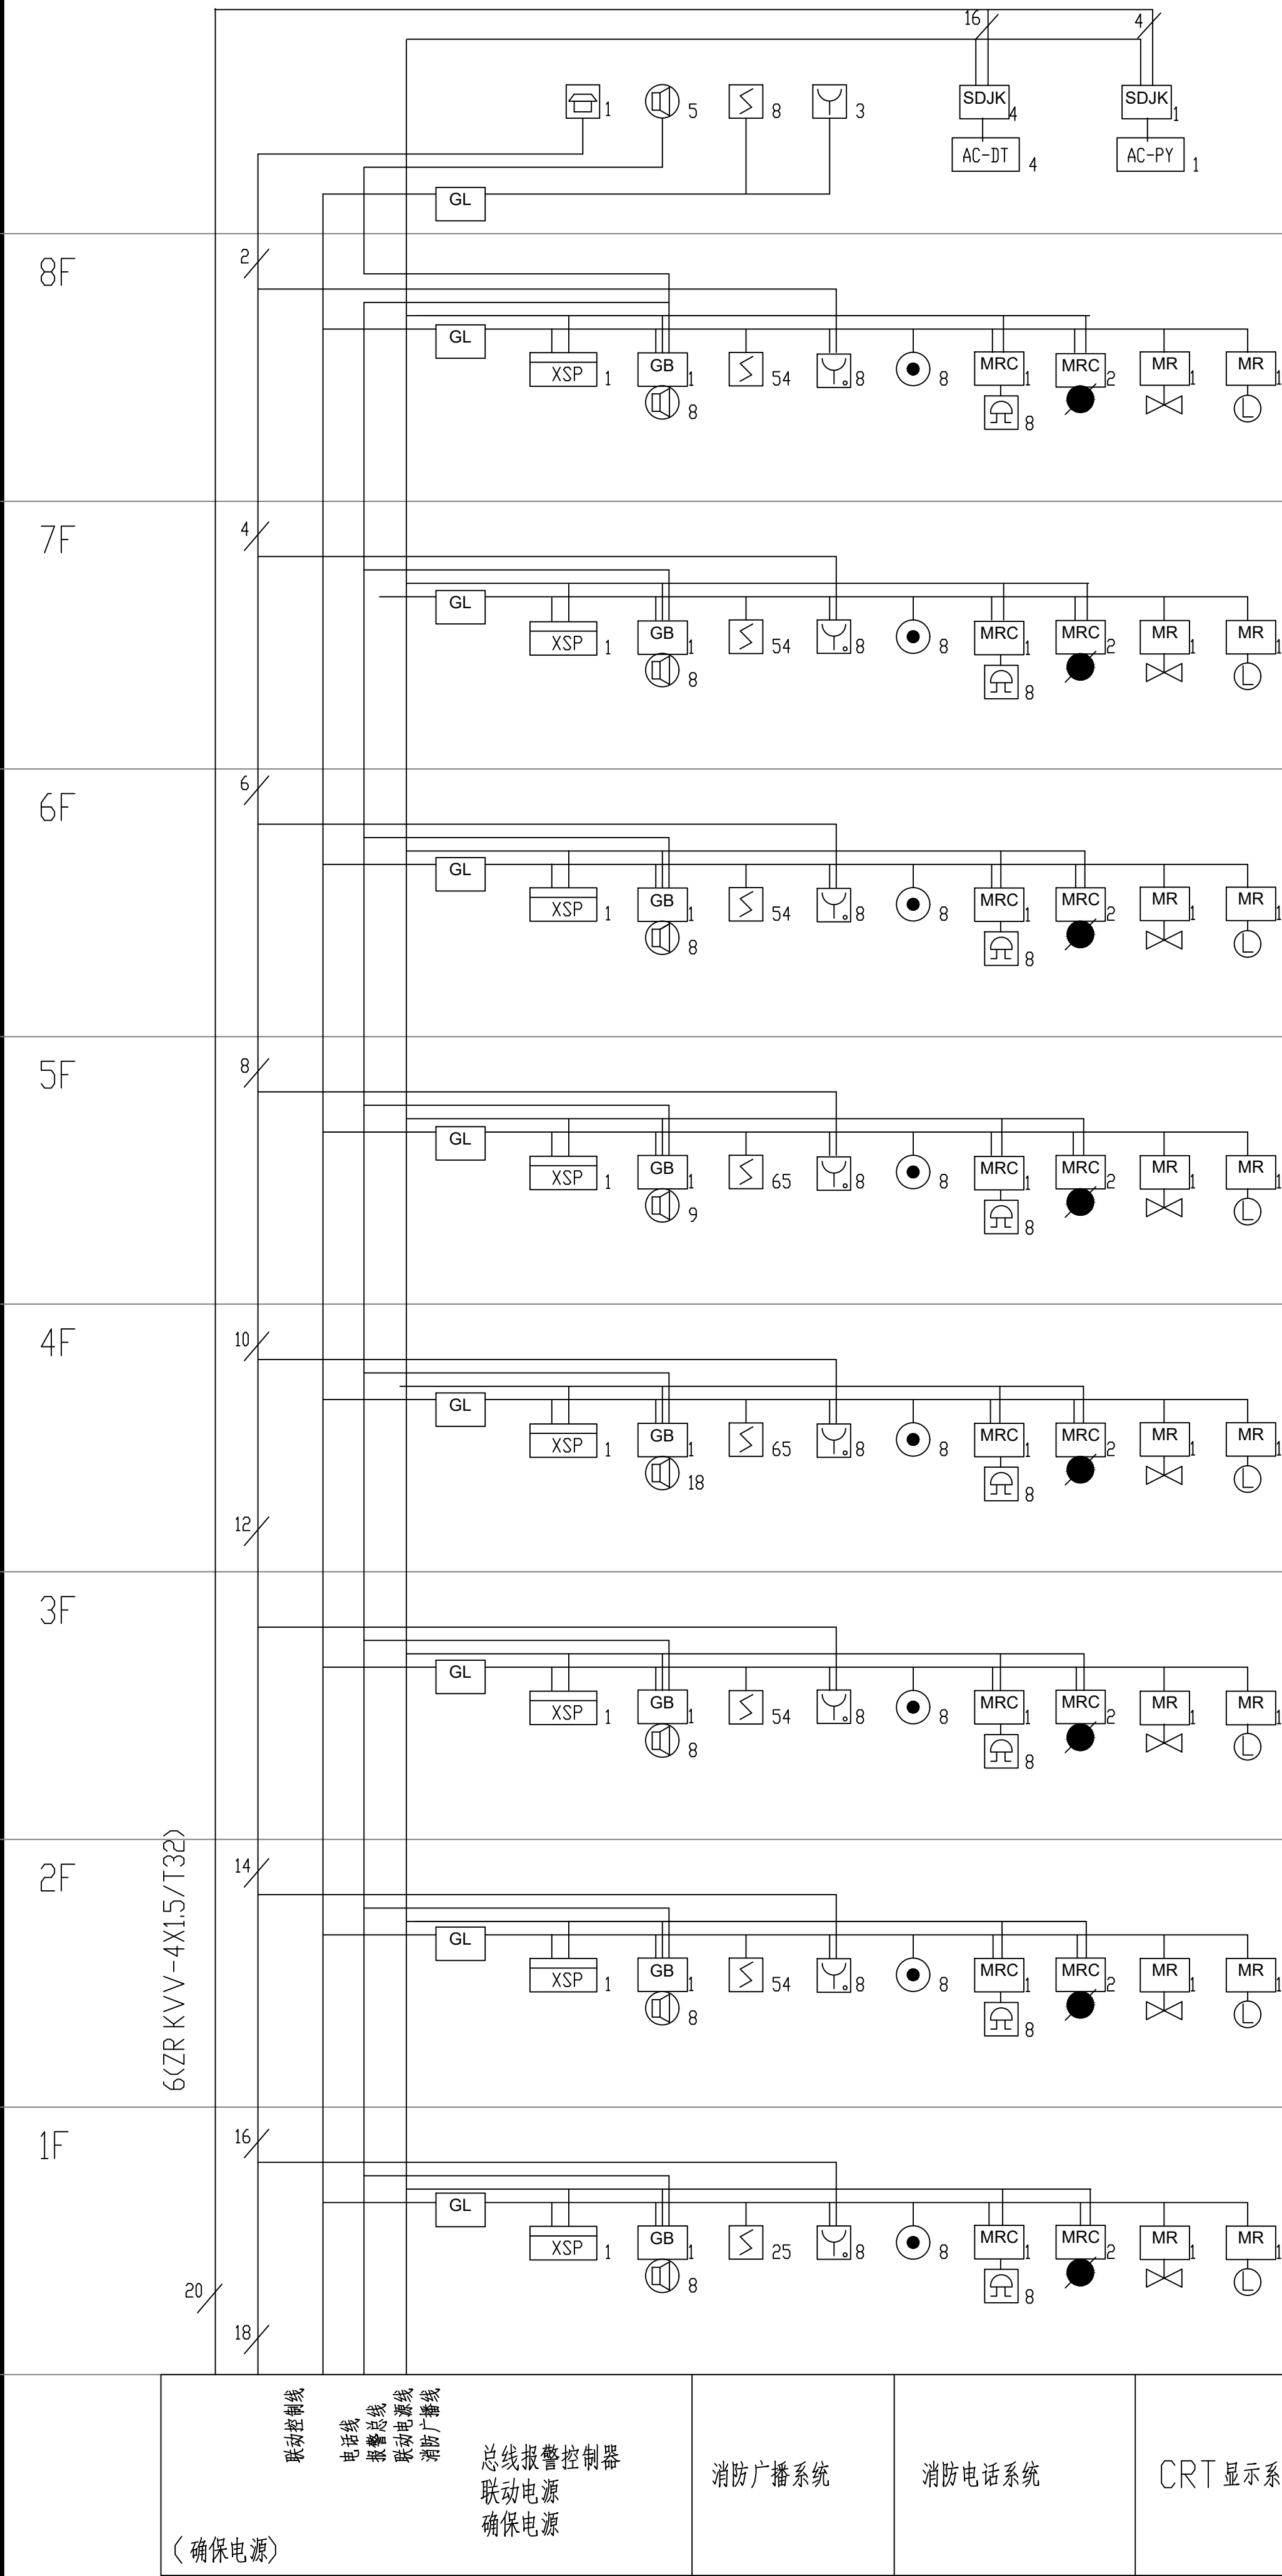

	感烟探测器		排烟阀
	消火栓按钮		信号阀
	编码式手动报警按钮		水流指示器
	手动报警按钮(带电话插孔)		火灾显示盘
	输入模块		电梯控制箱
	广播模块		正压风机控制箱
	手动接口模块		排烟风机控制箱
	输入输出模块		RVS-2X1.5/T20 报警总线
	总线隔离器		RVS-2X2.5/T20 电源线
	壁挂式扬声器		RVS-2X1.5/T20 广播线
	吸顶式扬声器		RVVP-2X1.0/T20 电话线
	电话分机		ZR KVV-4X1.5/T36 联动控制线
	消防警铃		

消防自动报警系统设计说明

本工程属一类高层建筑,并按集中报警系统进行消防设计.该系统由智能感烟、感温探测器,手动报警按钮,中继器箱,楼层显示器,探测中继器,警报装置,广播系统等组成

一 系统设置

本医院消防控制中心设在1111住院楼首层的消防控制中心内,在3111住院楼首层值班室设区域报警控制器,并形成环网联结.

二 火灾报警现场设备的设置及说明

- 感烟探测器设置在设备用房,电梯前室,楼梯间,以及病房,手术室,手动报警按钮设置在各主要出入口处.
- 连接消防联动设备如防火门,排烟阀,消火栓,水流指示器,信号阀等的探测中继器集中设置在配电间.

三 消防设备联动控制系统

本工程根据实际情况及各专业提出的控制要求,设置了以下联动控制系统

- 消火栓灭火系统 所有消火栓内均装有消火栓水泵启动按钮.
- 自动喷水灭火系统 管网的信号阀,水流指示器由报警控制器通过中继器进行监控,块将信号送至火灾控制器.
- 风机控制系统 消防风机由联动控制柜直接进行控制,电磁阀,防火阀具体控制动作要求,详空施说明.
- 电气控制系统 火灾确认后,联动控制柜可直接切断非消防电源.
- 电梯控制系统 火灾确认后,联动控制柜向电梯机房内的电梯控制柜发出强制电梯下降的指令,控制电梯全部停于首层,并接收其反馈信号.
- 防火卷帘的控制 疏散通道上的防火卷帘,按以下程序自动控制下降
 - 感烟探测器动作后,卷帘下降距地面1.8米.
 - 感温探测器动作后,卷帘下降到底.用作防火分区的防火卷帘,火灾确认后则一次下降到底.

四 消防报警系统采用共用接地装置,接地电阻不大于1欧.从接地体引至消防控制室专用接地板的专用接地线采用

BV-1X25 铜芯绝缘线,接地端子距地300mm焊出,具体做法详<<建筑电气安装工程图集>>.JD10-124

五 管线施工要求


- 所有在吊顶上安装的火灾探测器,接线处预留金属接线盒.地下室的控制线路均穿金属管沿墙明敷.
- 各类线缆均分别穿钢管在顶板内,沿墙或吊顶内暗敷.
- 竖向干线按类别分别穿线金属管(DN25),槽在配线间内明敷,外表皮涂防火漆保护.

六 其他

本说明未尽事宜应严格遵照国家有关规程,规范执行,施工时应与土建密切配合,作好预留预埋工作,并应严格按国家有关验收规范验收.

特别注明:本工程在进行消防施工时,应与空调,给排水专业核对联动设备的数量及位置,不得遗漏.


批准			中华人民共和国广东省轻纺建筑设计院				
审定			轻纺甲级、建筑甲级：190104-sj 电力乙级：A244006414				
审查							
项目负责人							
专业负责人		比例 1:150	从化市中心医院		设计专业	电气	
审核	宋广宁	微缩	从化市中心医院新院-3#住院楼		版别		
校核	李伟	阶段	竣工图				
设计	谭伟	日期	2010年		消防自动报警系统及说明		
制图		日期	12月03日				
					D-15		

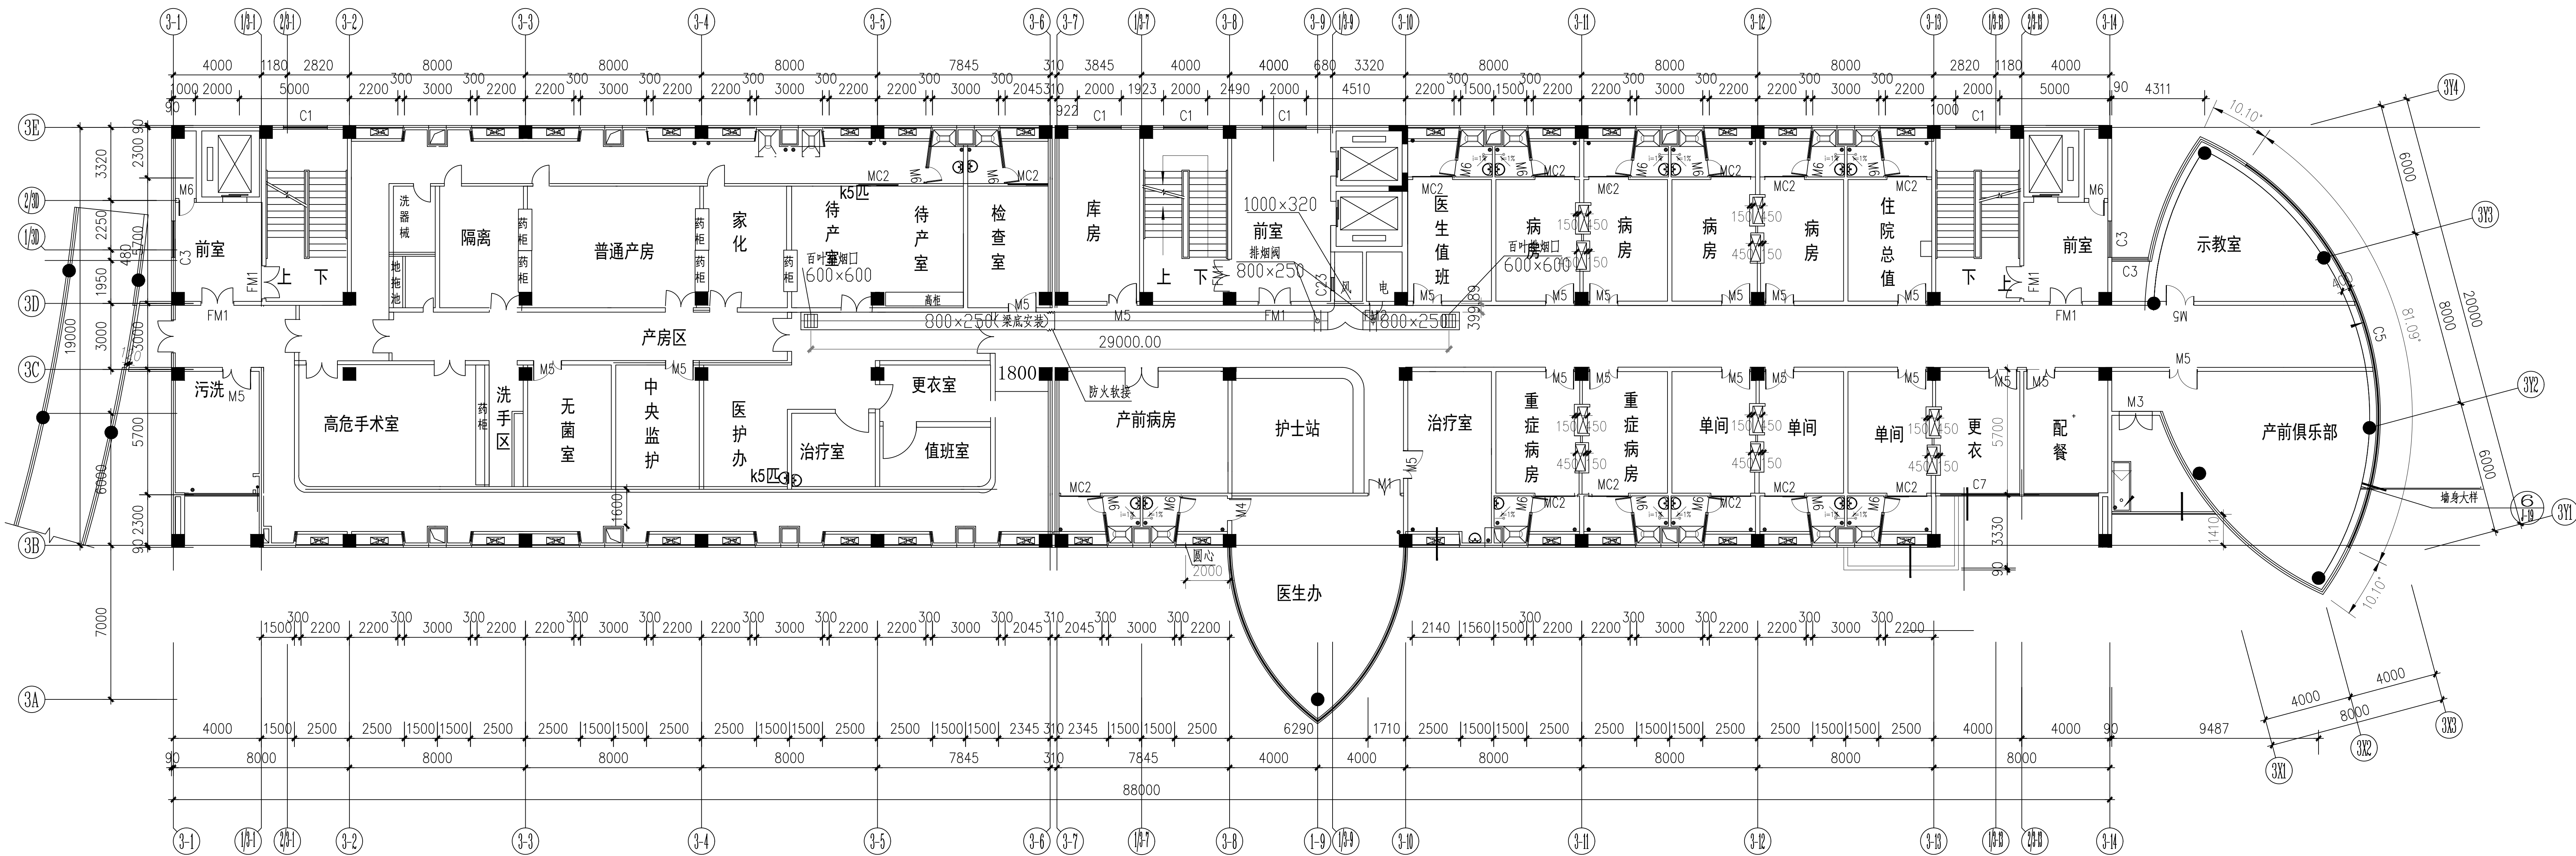



3号住院楼五层防排烟平面 1:150


设计			中华人民共和国广东省轻纺建筑设计院				
审定			轻纺甲级、建筑甲级：190104-sj 电力乙级：A244006414				
审查							
项目负责人							
专业负责人							
审核	李向峰	比例	1:150	从化市中心医院		设计专业	通风
校核	林盛发	阶段	竣工图	从化市中心医院新院-3#住院楼		版别	
设计	罗瀚涛	日期	2010年	3号住院楼五层防排烟平面		TF-08	
制图		日期	12月3日				

S 设备带插座，数量仅作参考，具体以设备带订货为准。
JH 空气净化机电源插座

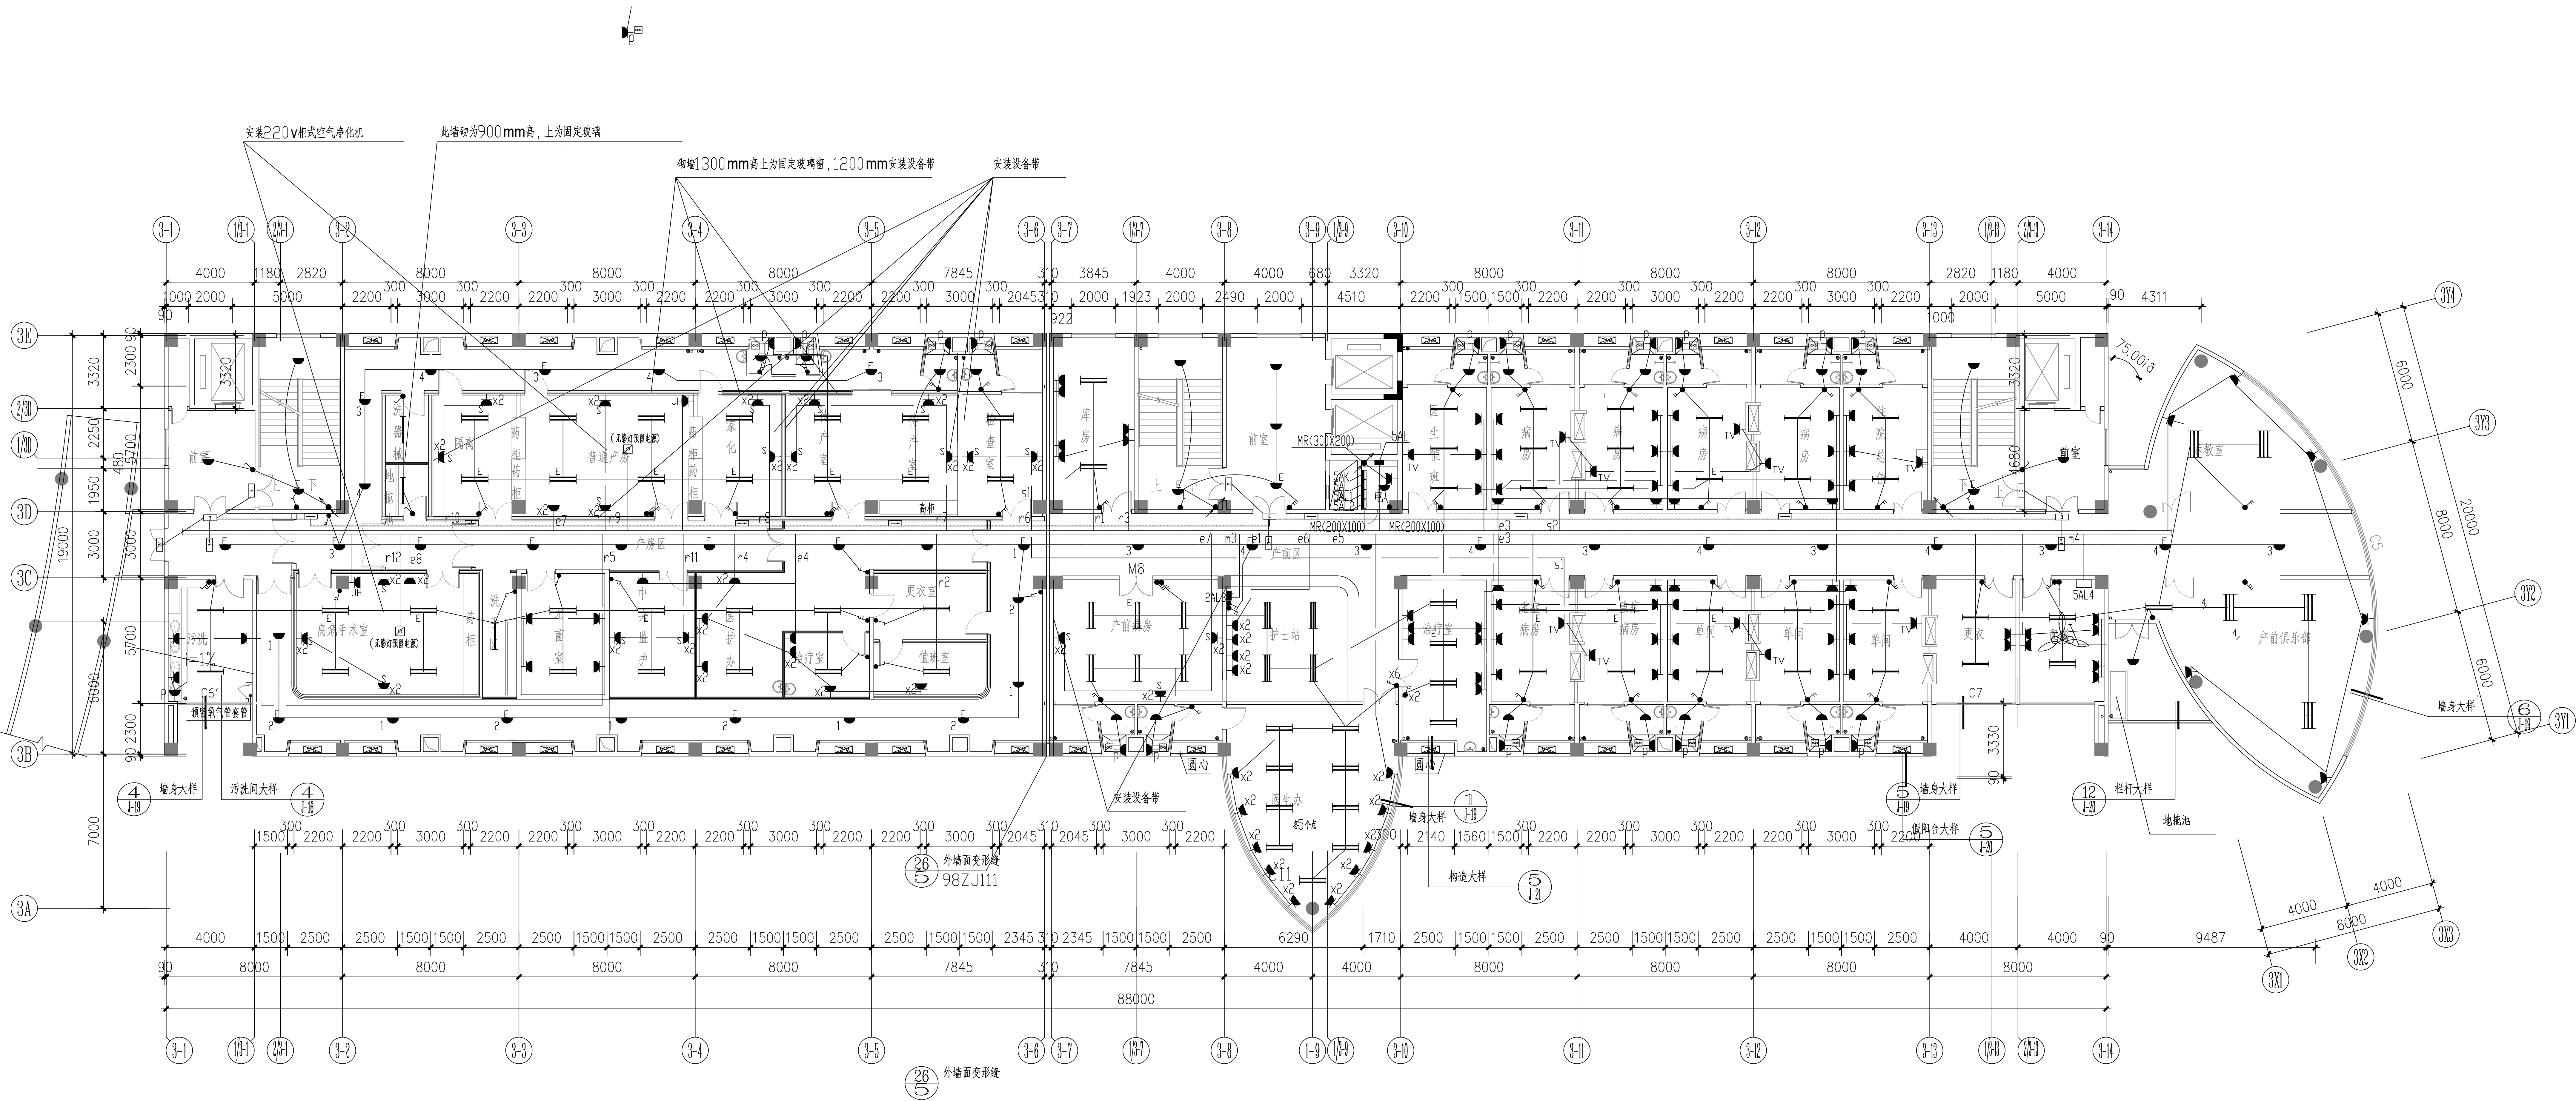


3号住院楼五层电力、照明平面图 1:150

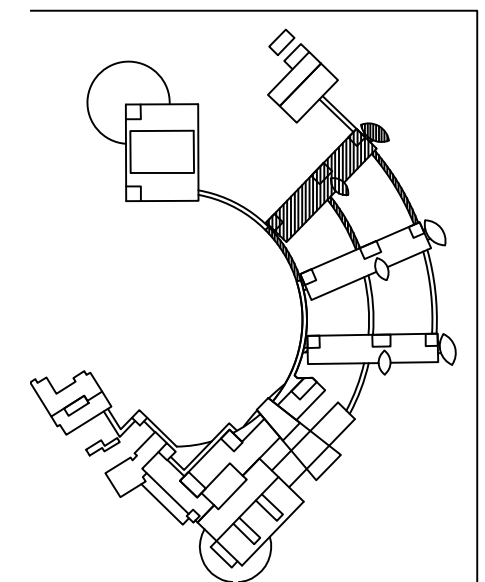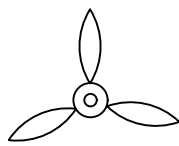


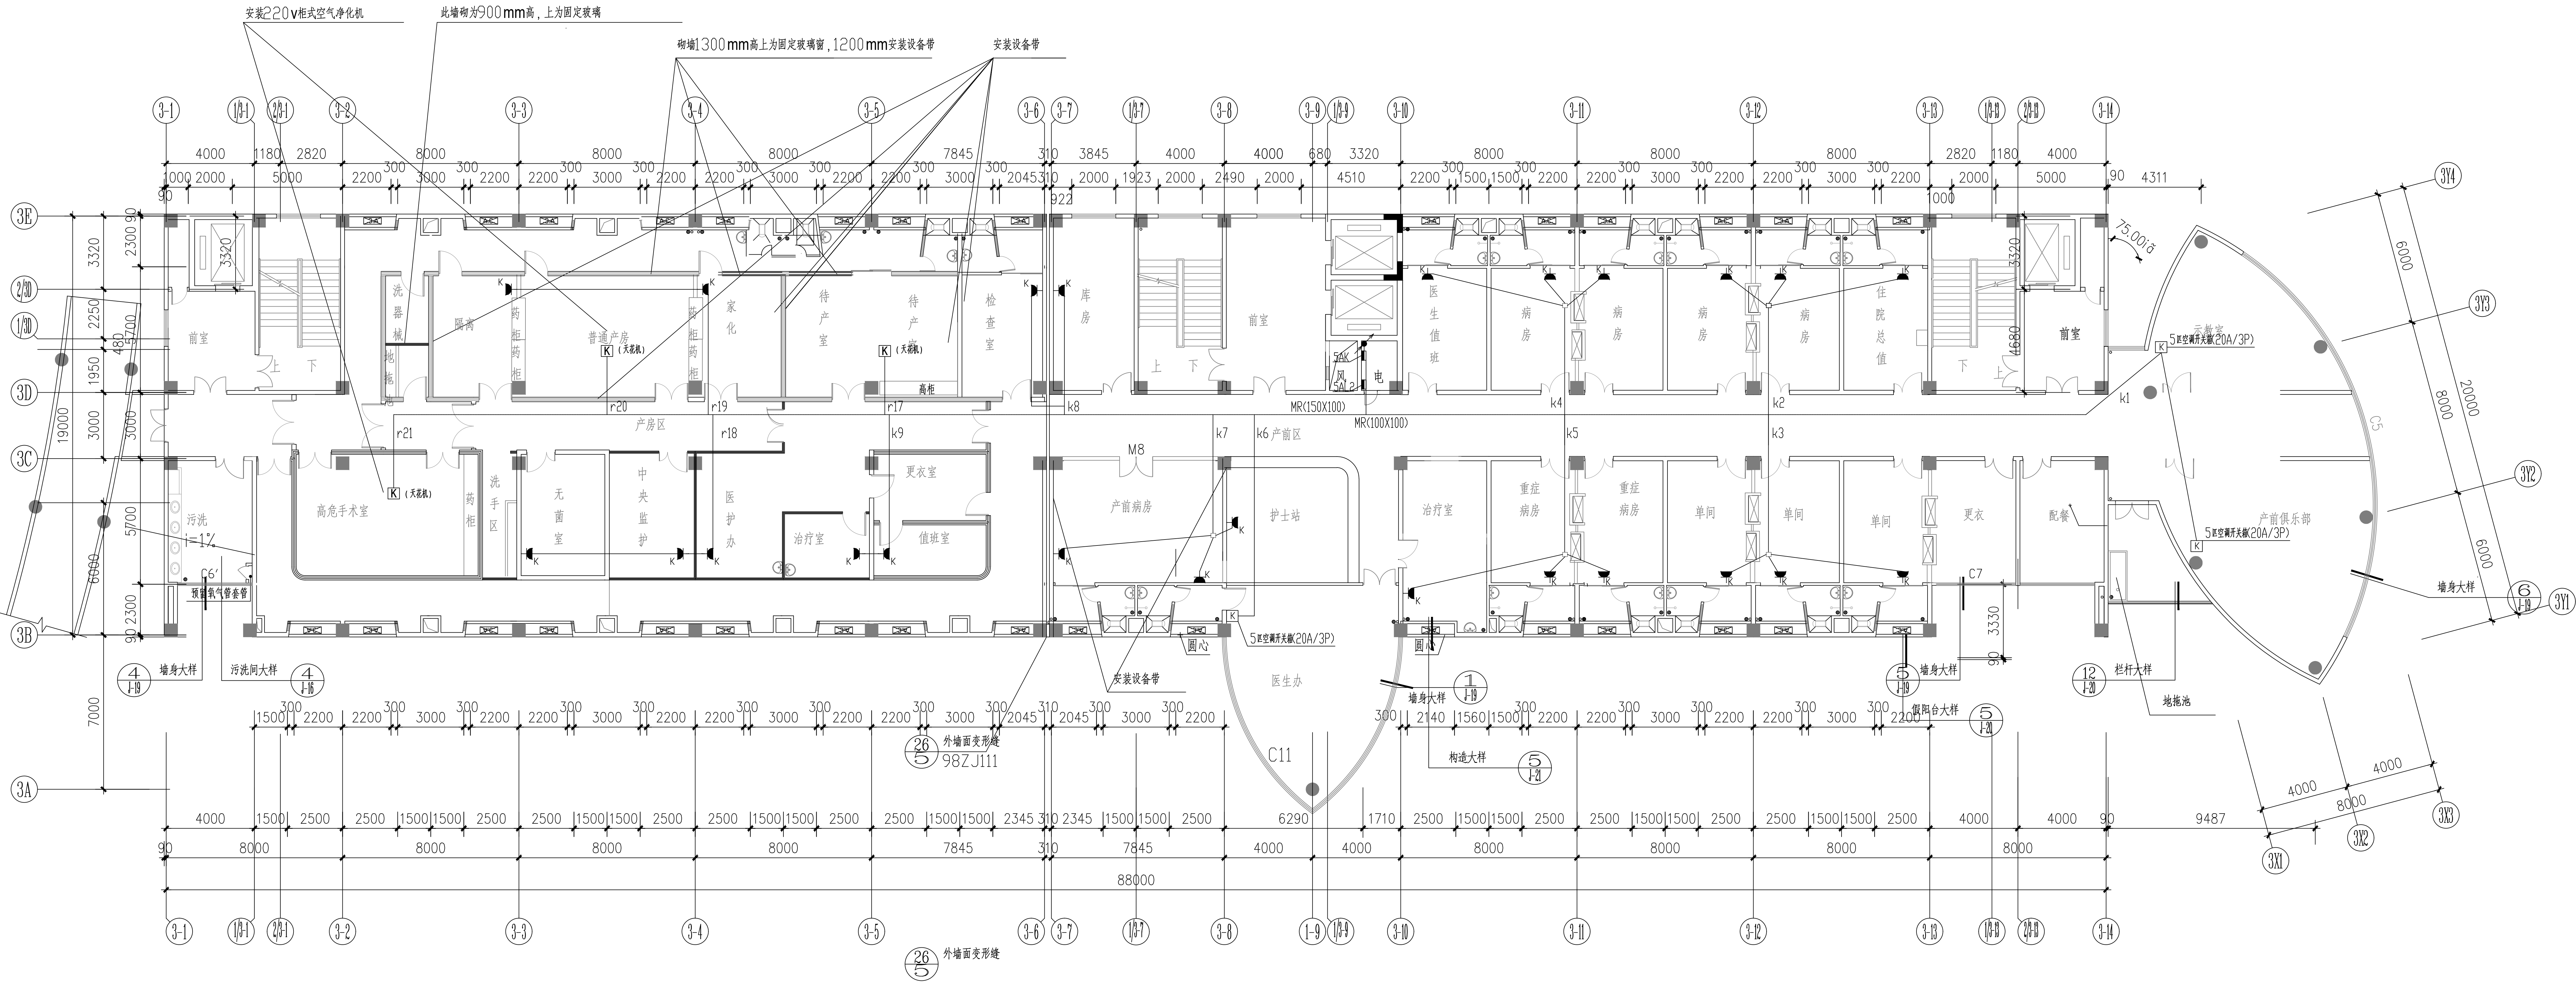

3号住院楼五层空调配电平面图 1:150

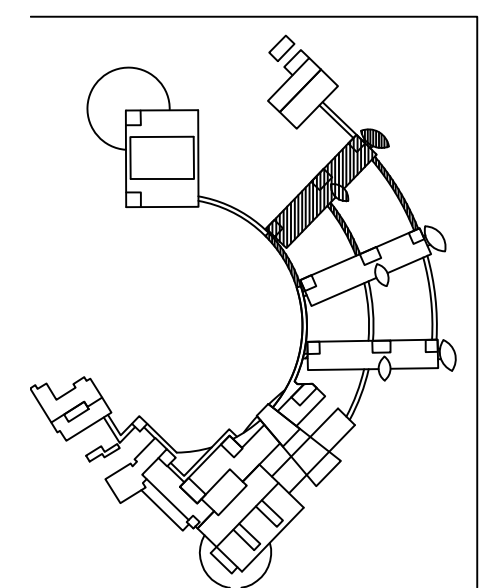

病房视频、音频线，引至层护士站

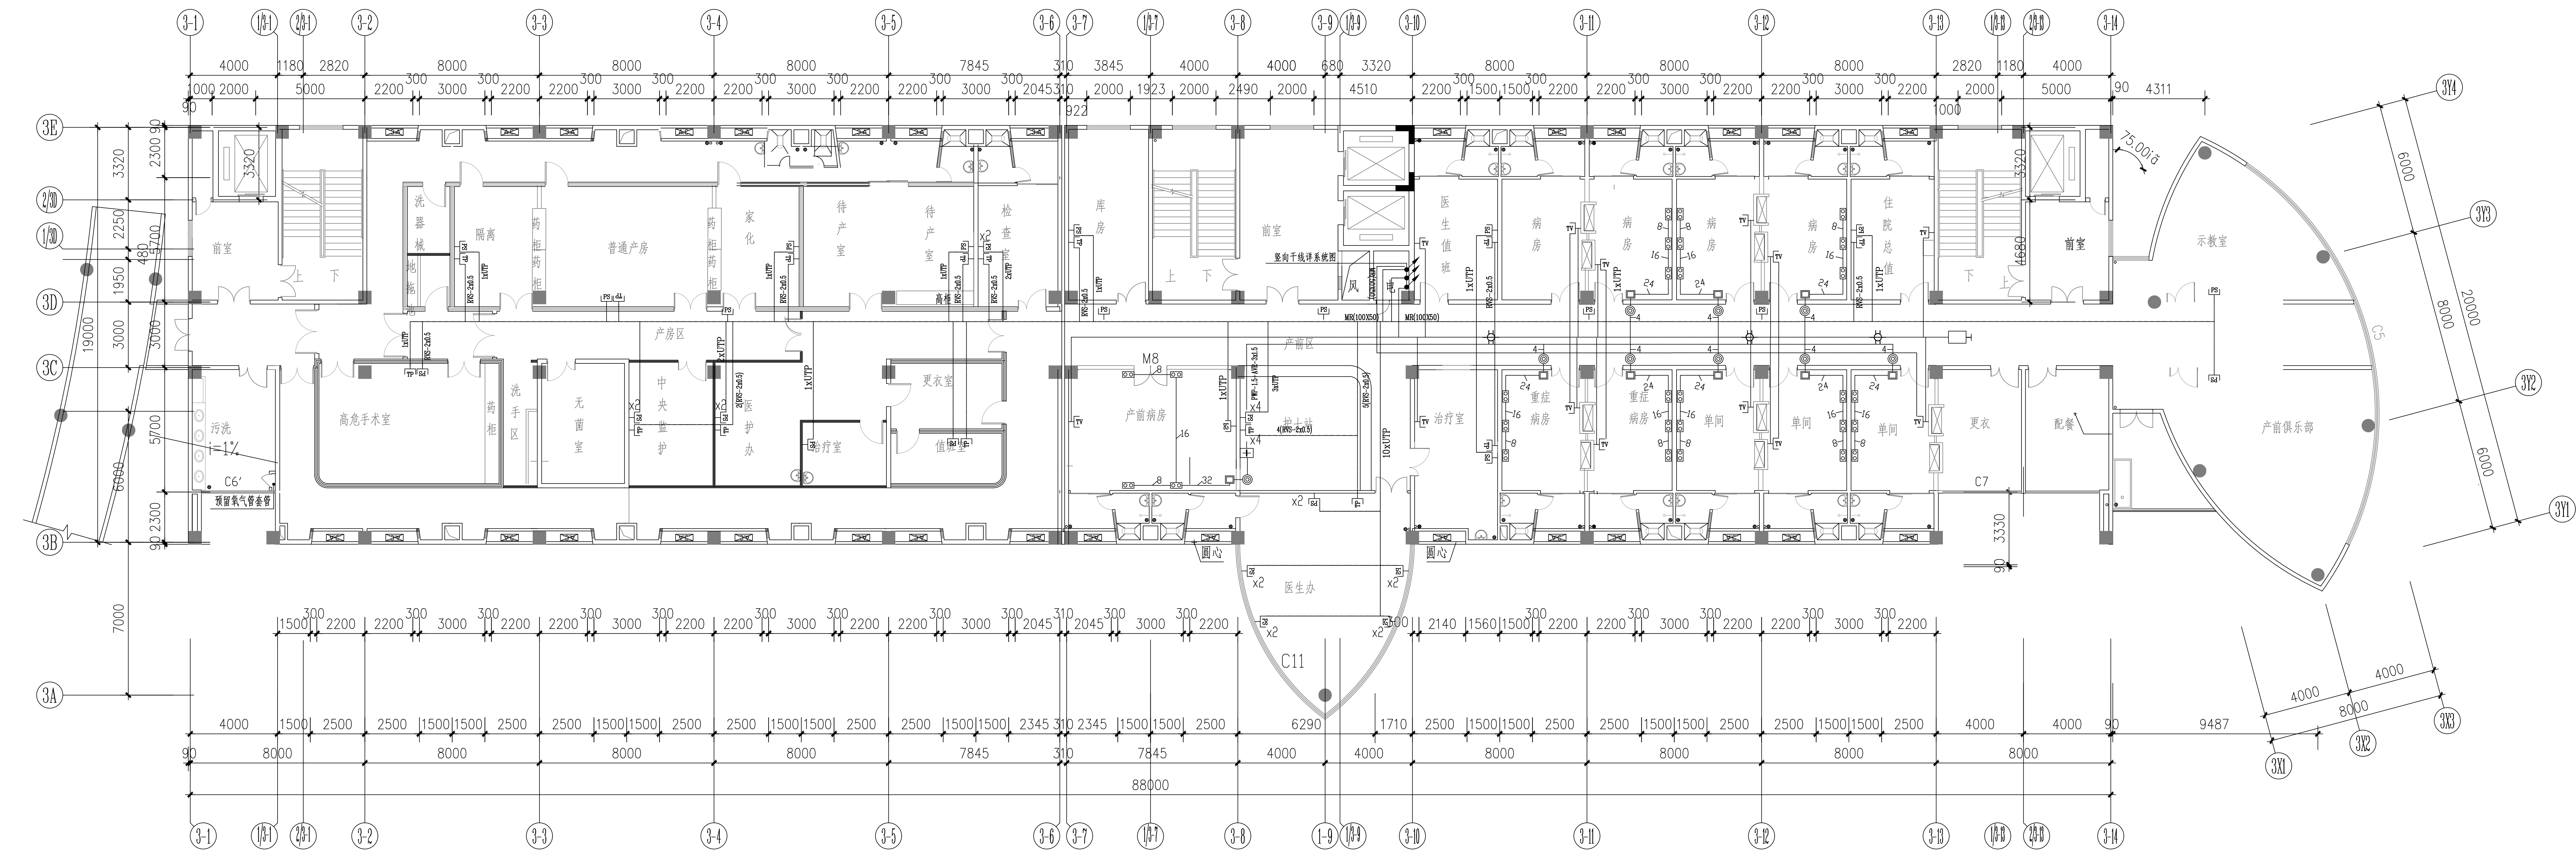

3号住院楼五层弱电平面图

1:150

注：每个电视插座点预留视频、音频线各1条，引至六层护士站。

1:150


竣工图

2010

12 3

3号住院楼五层弱电平面图

D-13-3

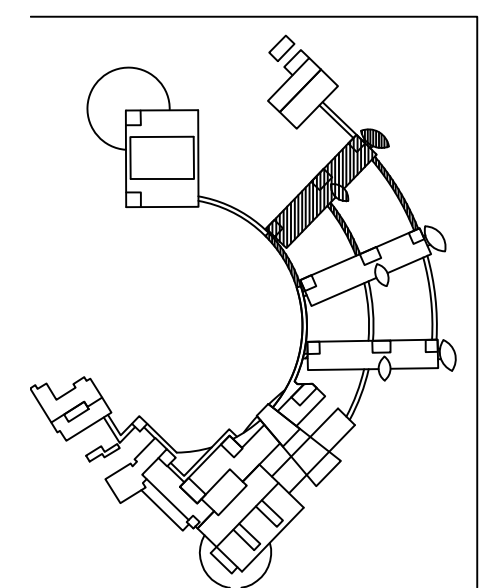

1:150